


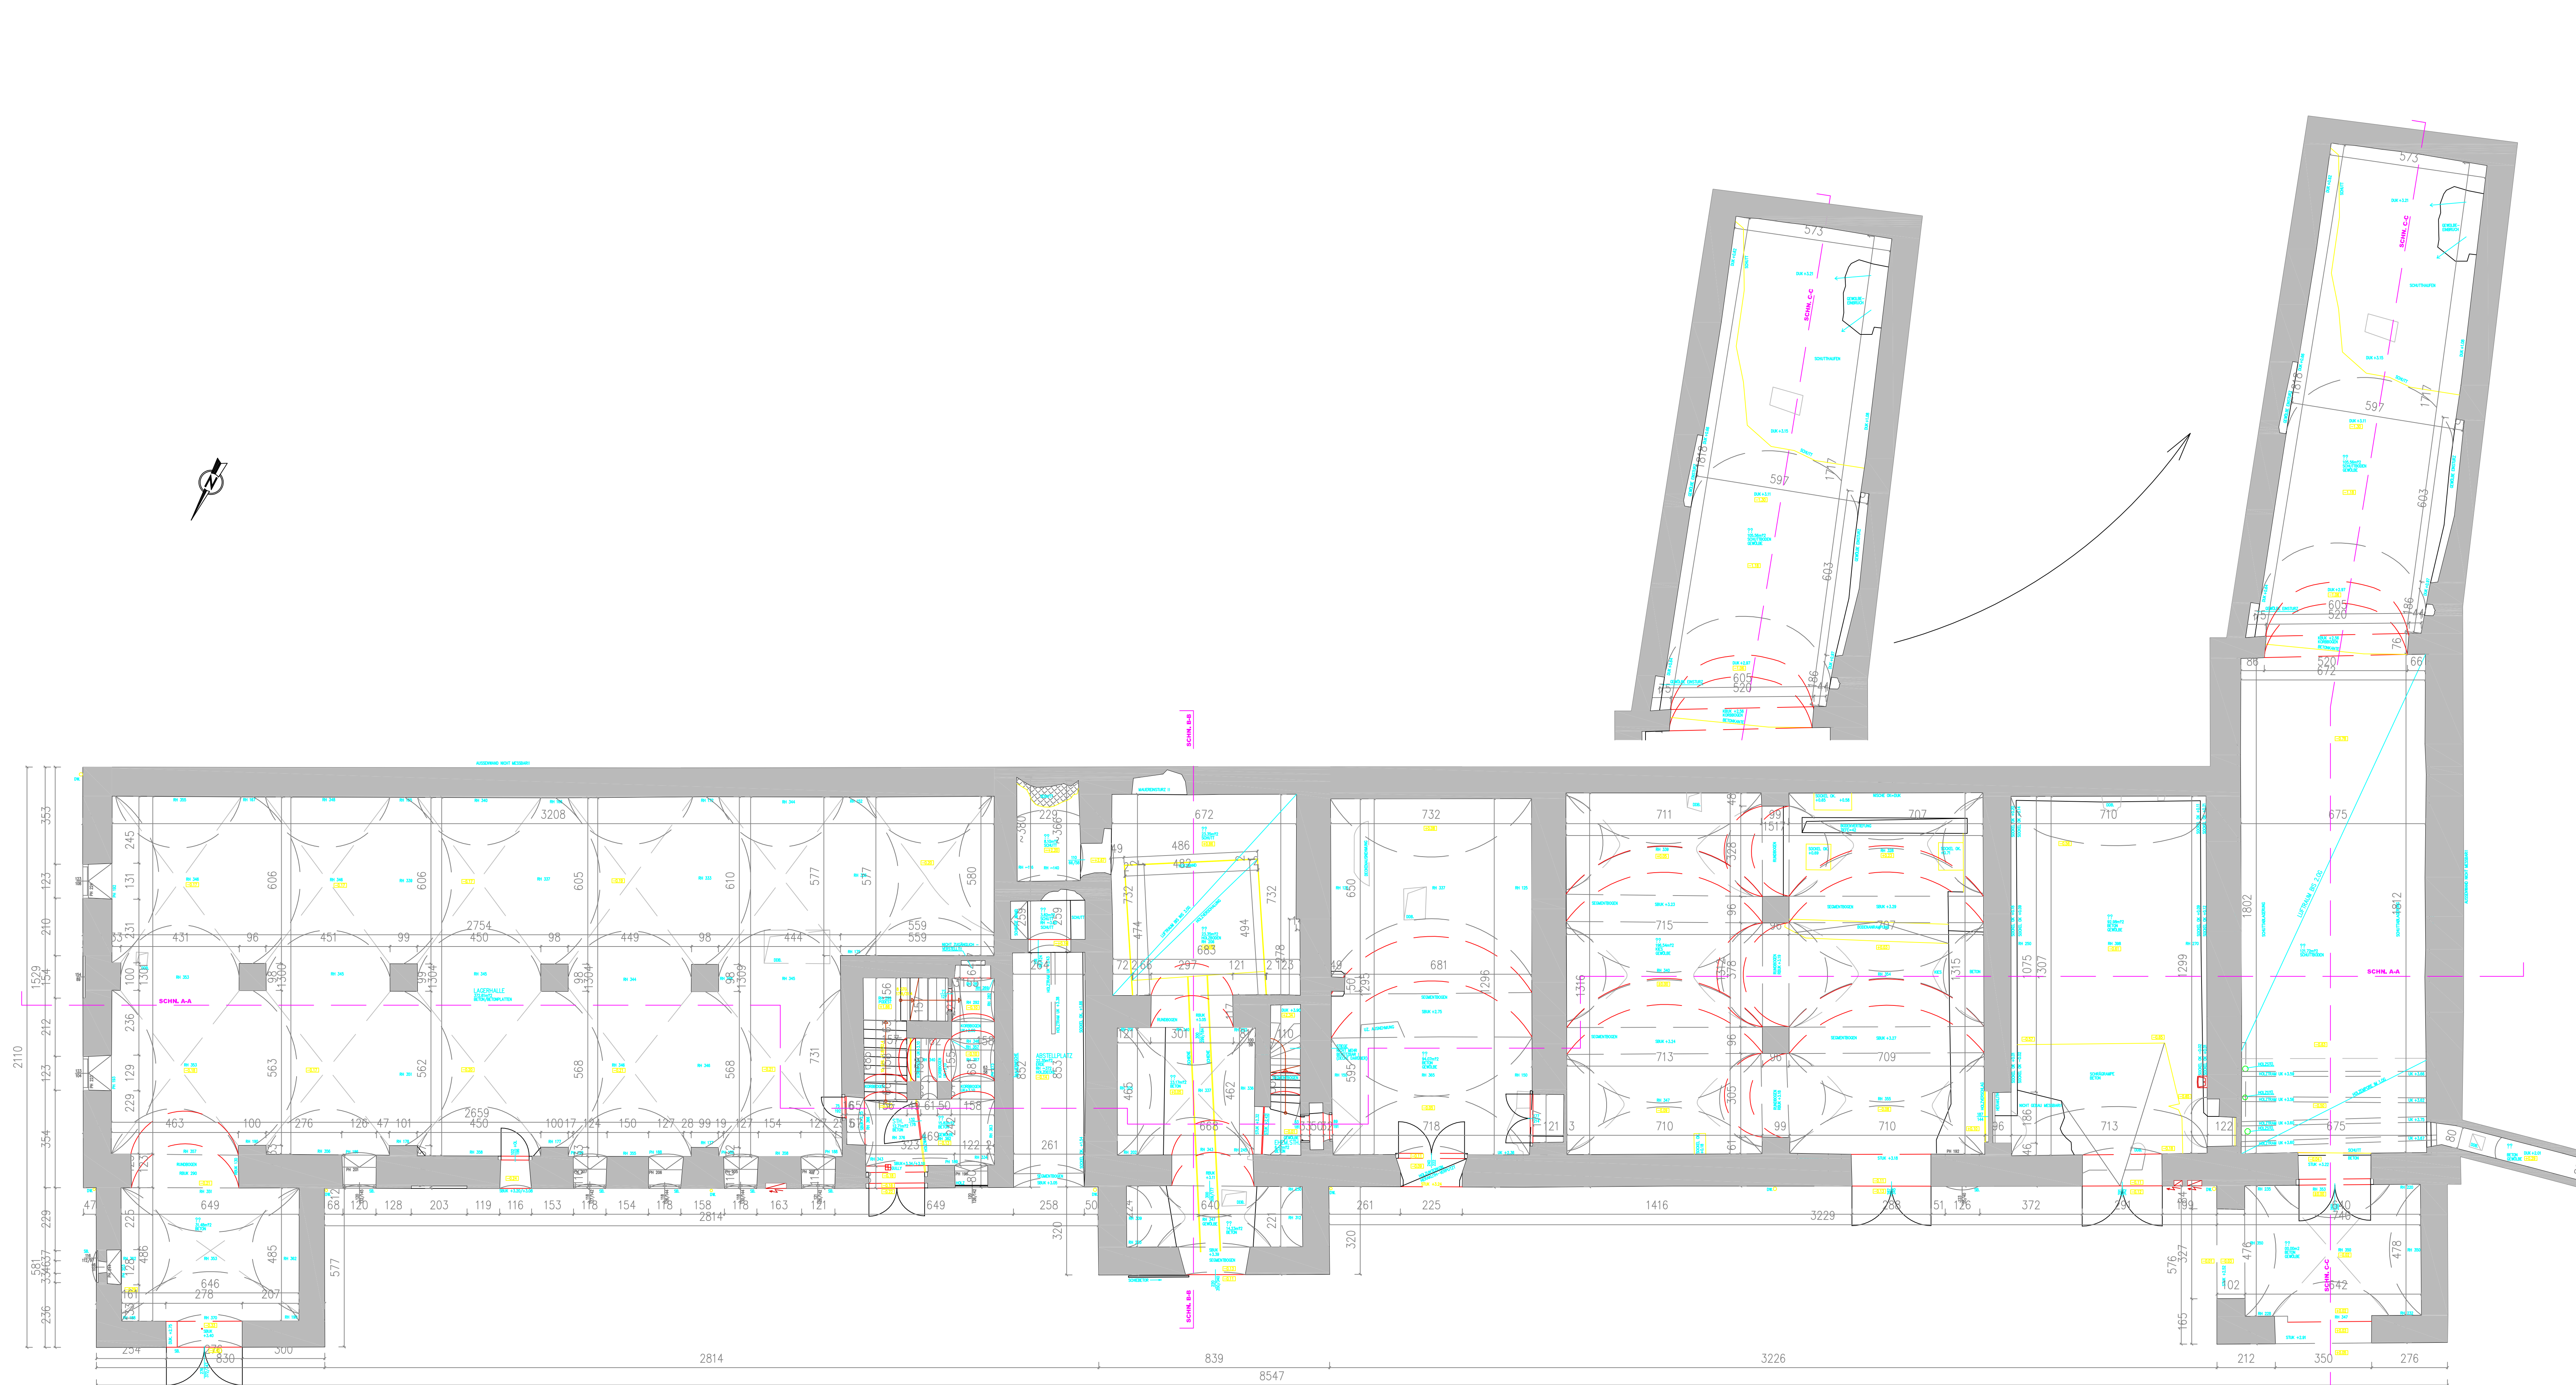

INDEX:	DATUM:	BEMERKUNGEN:	BEARB.:

[illegible]

GUT GUGGENTHAL GMBH
Graben 16, A-1010 Wien

ATON


BAUPROJEKTIERUNGS- & GENERALPLANER GMBH

1130 Wien, Auhofstraße 46 Tel.: +43 (1) 505 86 42 Fax: +43 (1) 505 86 73

ATON

BAUPROJEKTIERUNGS- & GENERALPLANER GMBH

1130 Wien, Auhofstraße 46 Tel.: +43 (1) 505 86 42 Fax.: +43 (1) 505 86 73

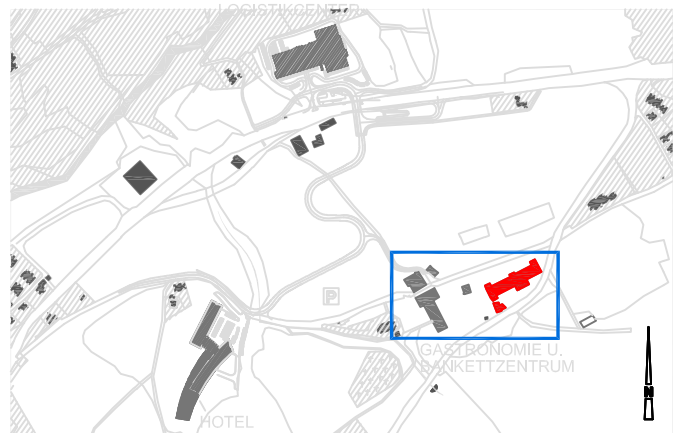




KG 56519 HEUBERG I
EZ 16; EZ 45; EZ 63

ATON
BAU|PROJEKTIERUNGS & GENERALPLANER GMBH
1130 Wien, Auhofstraße 46 Tel.: +43 (0) 505 86 42 Fax.: +43 (0) 505 86 73

ERDGESCHOSS															M:1:100			
PLANNUMMER:										BASISPLANNUMMER:					GEZEICHNET:		DATUM:	
GG	SB	02	AT	El	BZ	01	00							KONTROLLE:		16.10.2009		
													AUSMAß:		1:100/4			

terungs&Generalplaner GmbH, FN 277396k des Handelsgericht Wien, vorbehalten. Diese Ausübung der Verwertungsrechte durch Dritte bedarf einer schriftlichen Bewilligung der ATON Bauprojektierungs & Generalplaner GmbH.

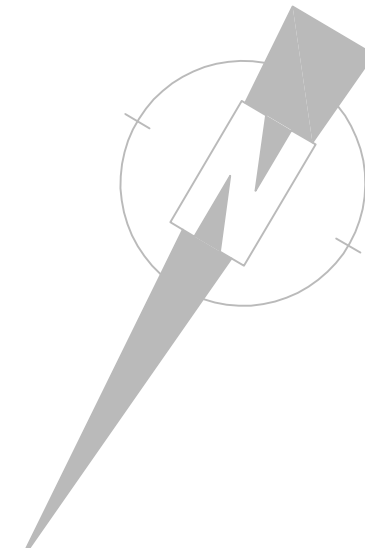

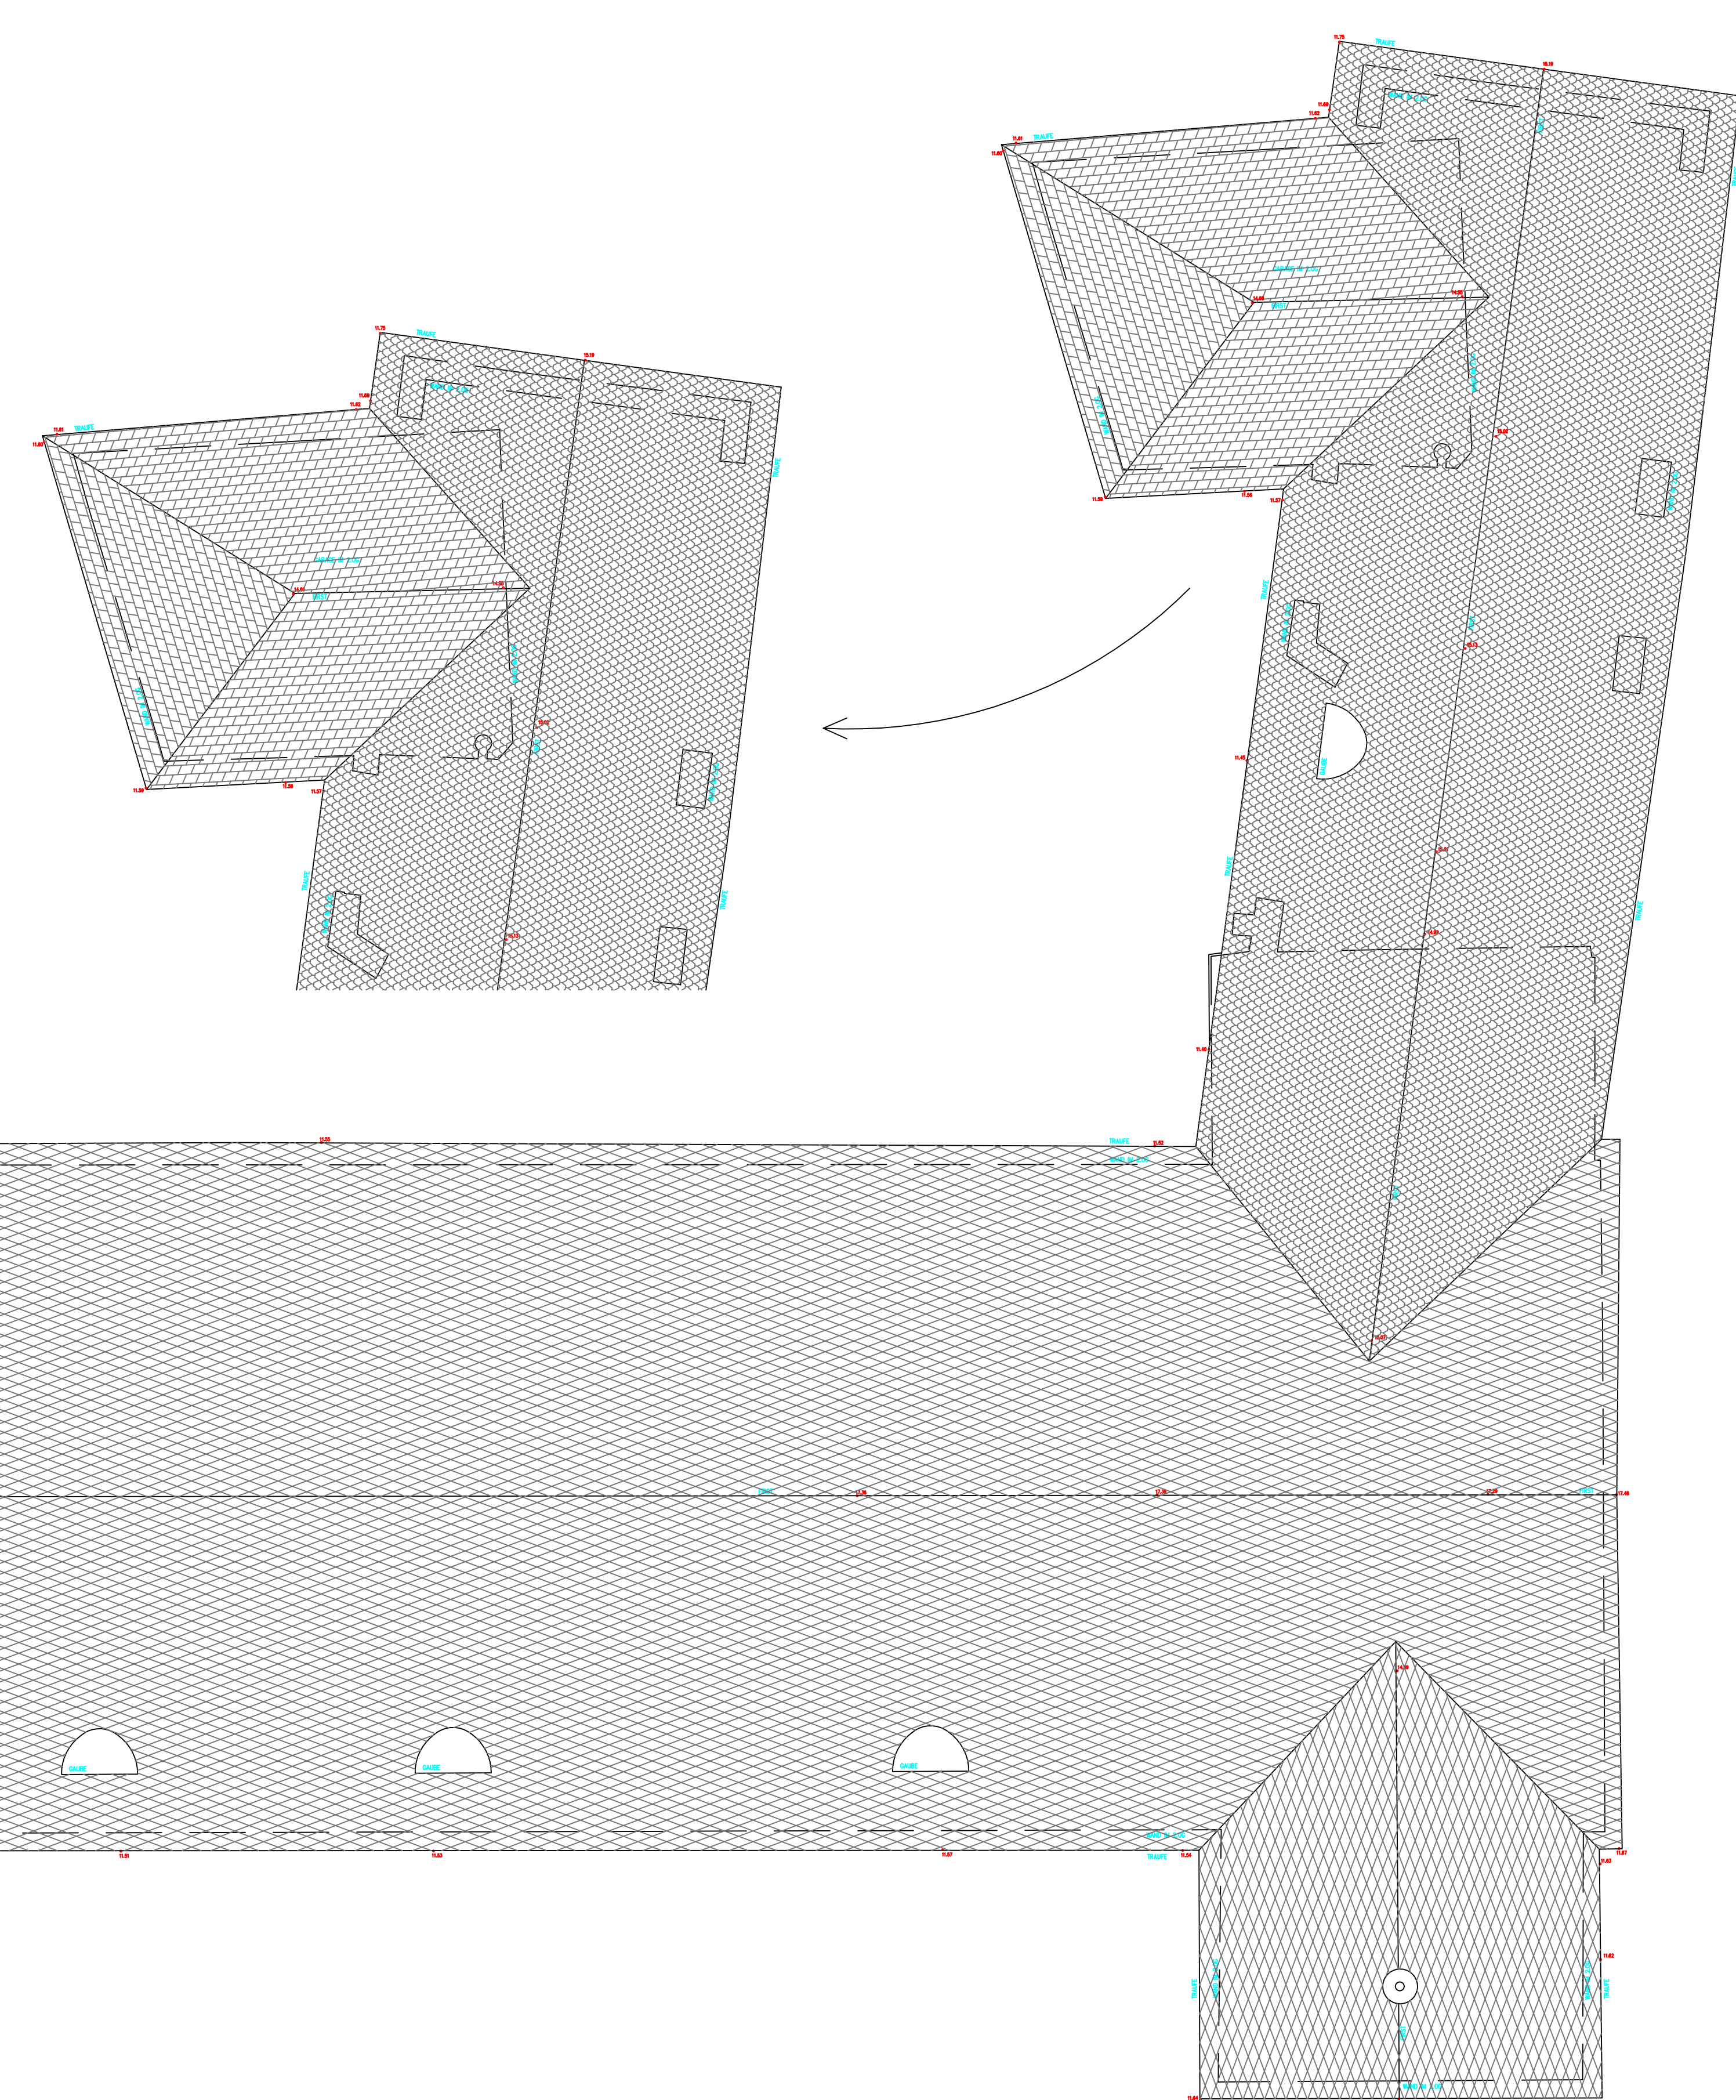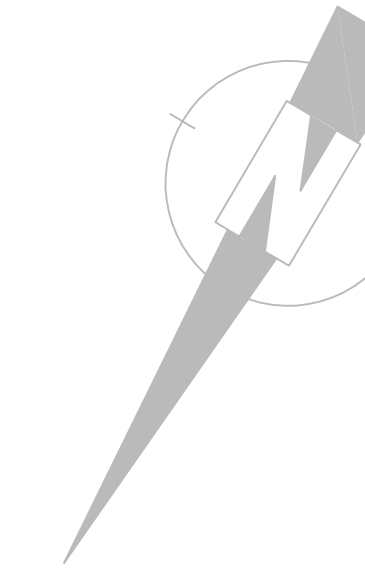

INDEX:	DATUM:	BEMERKUNGEN:	BEARB.:

± 0,00 =633.64 ÜBER ADRIA

PARIE:	A	B	C	D	E														
GRUNDEIGENTÜMER:										GENERALPLANER:									


GUT GUGGENTHAL GMBH
Graben 16, A-1010 Wien

ATON

BAUPROJEKTIERUNGS- & GENERALPLANER GMBH

1130 Wien, Auhofstraße 46 Tel.: +43 (1) 505 86 42 Fax.: +43 (1) 505 86 73

BAUWERBER:  BAUPROJEKTIERUNGS- & GENERALPLANER GMBH 1130 Wien, Althofstraße 46 Tel.: +43 (1) 505 86 42 Fax.: +43 (1) 505 86 73	BAUFÜHRER:
--	--------------------

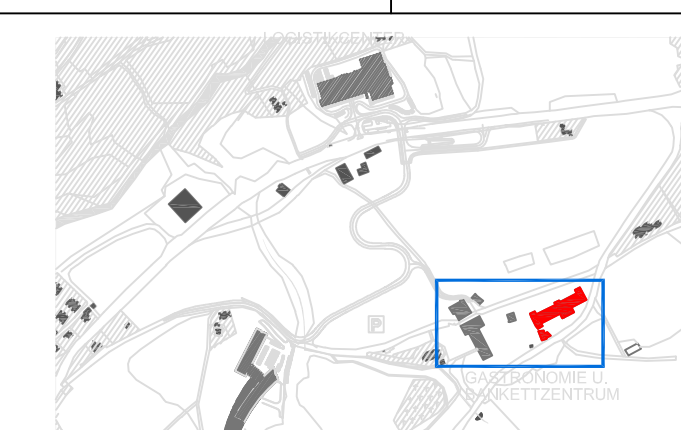

BESTANDSPLAN

GUT GUGGENTHAL BRAUEREI



KG 56519 HEUBERG I
EZ 16; EZ 45; EZ 63

ATON
BAUPROJEKTIERUNGS- & GENERALPLANER GMBH
1130 Wien, Auhofstraße 46 Tel.: +43 (1) 505 86 42 Fax.: +43 (1) 505 86 73

PLANINHALT: DACHDRAUFSICHT	MASSTAB: M:1:100
--------------------------------------	----------------------------

PLANNUMMER:										BASISPLANNUMMER:										GEZEICHNET:		DATUM:		
GG	SB	02	AT	EI	BZ	05	00																	16.10.2009
KONTROLLE:																								
ABFASST:																				Litho				

Dieses Werk ist nach dem österreichischen Urheberrecht geschützt. Alle damit verbundenen Verwertungsrechte, insbesondere die Rechte der Vervielfältigung, der Verbreitung und der Bearbeitung sind der ATON Bauprojektierungs- & Generalplaner GmbH, FN 27396k des Handelsgericht Wien, vorbehalten. Diese Ausübung der Verwertungsrechte durch Dritte bedarf einer schriftlichen Bewilligung der ATON Bauprojektierungs- & Generalplaner GmbH.

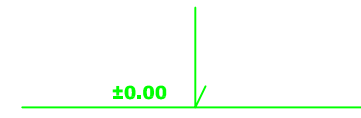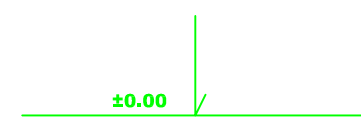

INDEX:	DATUM:	BEMERKUNGEN:	BEARB.:

± 0,00 =633.64 ÜBER ADRIA												
PARIE:	A	B	C	D	E							

GRUNDEIGENTUMER: GUT GUGGENTHAL GMBH Graben 16, A-1010 Wien	GENERALPLANER:  BAUPROJEKTIERUNG & GENERALPLANER GmbH 1130 Wien, Auhofstraße 46 Tel.: +43 (1) 305 86 42 Fax: +43 (1) 305 86 74
--	--

BAUVERBER:  BAU-PROJEKTIERUNGS- & GENERALPLANER GMBH 11300 Wien, Aunstrasse 46 Tel.: +43 (1) 505 86 42 Fax.: +43 (1) 505 86 75	BAUFÜHRER:
--	--------------------



BESTANDSPLAN

GUT GUGGENTHAL

BRAUEREI

KG 56519 HEUBERG I

EZ 16; EZ 45; EZ 63

ATON
BAUPROJEKTIERUNGS- & GENERAUPFLEGER GMBH
1130 Wien, Auhofstraße 46 Tel.: +43 (0) 505 86 42 Fax.: +43 (0) 505 86 73

PLANINHALT: ANSICHTEN	MASSTAB: M:1:100
--------------------------	---------------------

PLANNUMMER:										BASISPLANNUMMER:				GEZEICHNET:		DATUM:
GG S B 02 AT EI BZ 06 00														KONTROLLE:		
AUSLAUF:										AUSLAUF:				AUSLAUF:		

Dieses Werk ist nach dem österreichischen Urheberrecht geschützt. Alle damit verbundenen Verwertungsrechte insbesondere die Rechte der Vervielfältigung, der Verbreitung und der Bearbeitung sind der ATON Bauprojektierungs & Generalplaner GmbH, FN 277396k des Handelsgericht Wien, vorbehalten. Diese Ausübung der Verwertungsrechte durch Dritte bedarf einer schriftlichen Bewilligung der ATON Bauprojektierungs & Generalplaner GmbH.



± 0,00 = 633.64 ÜBER ADRIA																												
PARIE:		A	B	C	D	E																						
GRUNDEIGENTUMER:														GENERALPLANER:														
GUT GUGGENTHAL GMBH Graben 16, A-1010 Wien														 BAUPROJEKTIERUNGS- UND GENERALPLANER GMBH 1130 Wien, Auhofstraße 46 Tel.: +43 (1) 505 86 42 Fax: +43 (1) 505 86 73														
BAUWERBER:														BAUFÜHRER:														
 BAUPROJEKTIERUNGS- UND GENERALPLANER GMBH 1130 Wien, Auhofstraße 46 Tel.: +43 (1) 505 86 42 Fax: +43 (1) 505 86 73																												



KG 56519 HUEBERG 1 EZ 16; EZ 45; EZ 63	
	
BAUPROJEKTIERUNGS- & GENERALPLANER GMBH	
1130 Wien, Auhofstraße 64 Tel.: +43 (0) 1 505 56 42 Fax: +43 (0) 1 505 56 72	
PLANNUMMER: ANSICHTEN	MAßSTAB: M:1=100
PLANNUMMER: GG SB 02 AT E1 BZ 07 00	BASISPLANNUMMER: GEZEIGT: _____ ABGELEITET: _____ UNTERS. 1:1000
DATUM: 16.10.2009	

Dieses Werk ist nach dem österreichischen Urheberrecht geschützt. Alle damit verbundenen Verwertungserrechte insbesondere die Rechte der Vervielfältigung, der Verbreitung und der Bearbeitung sind der ATON Bauprojektierungs- & Generalplaner GmbH, FN 277396a des Handelsgerichtes Wien, vorbehalten. Diese Ausübung der Verwertungserrechte durch Dritte bedarf einer schriftlichen Bewilligung der ATON Bauprojektierungs- & Generalplaner GmbH.

