





Dieses Werk ist nach dem österreichischen Urheberrecht geschützt. Alle damit verbundenen Verwertungsrechte insbesondere die Rechte der Vervielfältigung, der Verbreitung und der Bearbeitung sind der ATON Bauprojektierungs&Generalplaner GmbH, FN 277396k des Handelsgericht Wien, vorbehalten. Diese Ausübung der Verwertungsrechte durch Dritte bedarf einer schriftlichen Bewilligung der ATON Bauprojektierungs & Generalplaner GmbH.

Dieses Werk ist nach dem österreichischen Urheberrecht geschützt. Alle damit verbundenen Verwertungsrechte insbesondere die Rechte der Vervielfältigung, der Verbreitung und der Bearbeitung sind der ATON Bauprojektierungs- & Generalplaner GmbH, FN 277396k des Handelsgericht Wien, vorbehalten. Diese Ausübung der Verwertungsrechte durch Dritte bedarf einer schriftlichen Bewilligung der ATON Bauprojektierungs & Generalplaner GmbH.




BESTANDSPLAN
GUT GUGGENTHAL
VILLA CECONI

KG 56519 HEUBERG I
EZ 16; EZ 45; EZ 63


Dieses Werk ist nach dem österreichischen Urheberrecht geschützt. Alle damit verbundenen Verwertungsrechte insbesondere die Rechte der Vervielfältigung, der Verbreitung und der Bearbeitung sind der ATON Bauprojektierungs- & Generalplaner GmbH, FN 277396k des Handelsgericht Wien, vorbehalten. Diese Ausübung der Verwertungsrechte durch Dritte bedarf einer schriftlichen Bewilligung der ATON Bauprojektierungs- & Generalplaner GmbH.




SCHNITT B-B

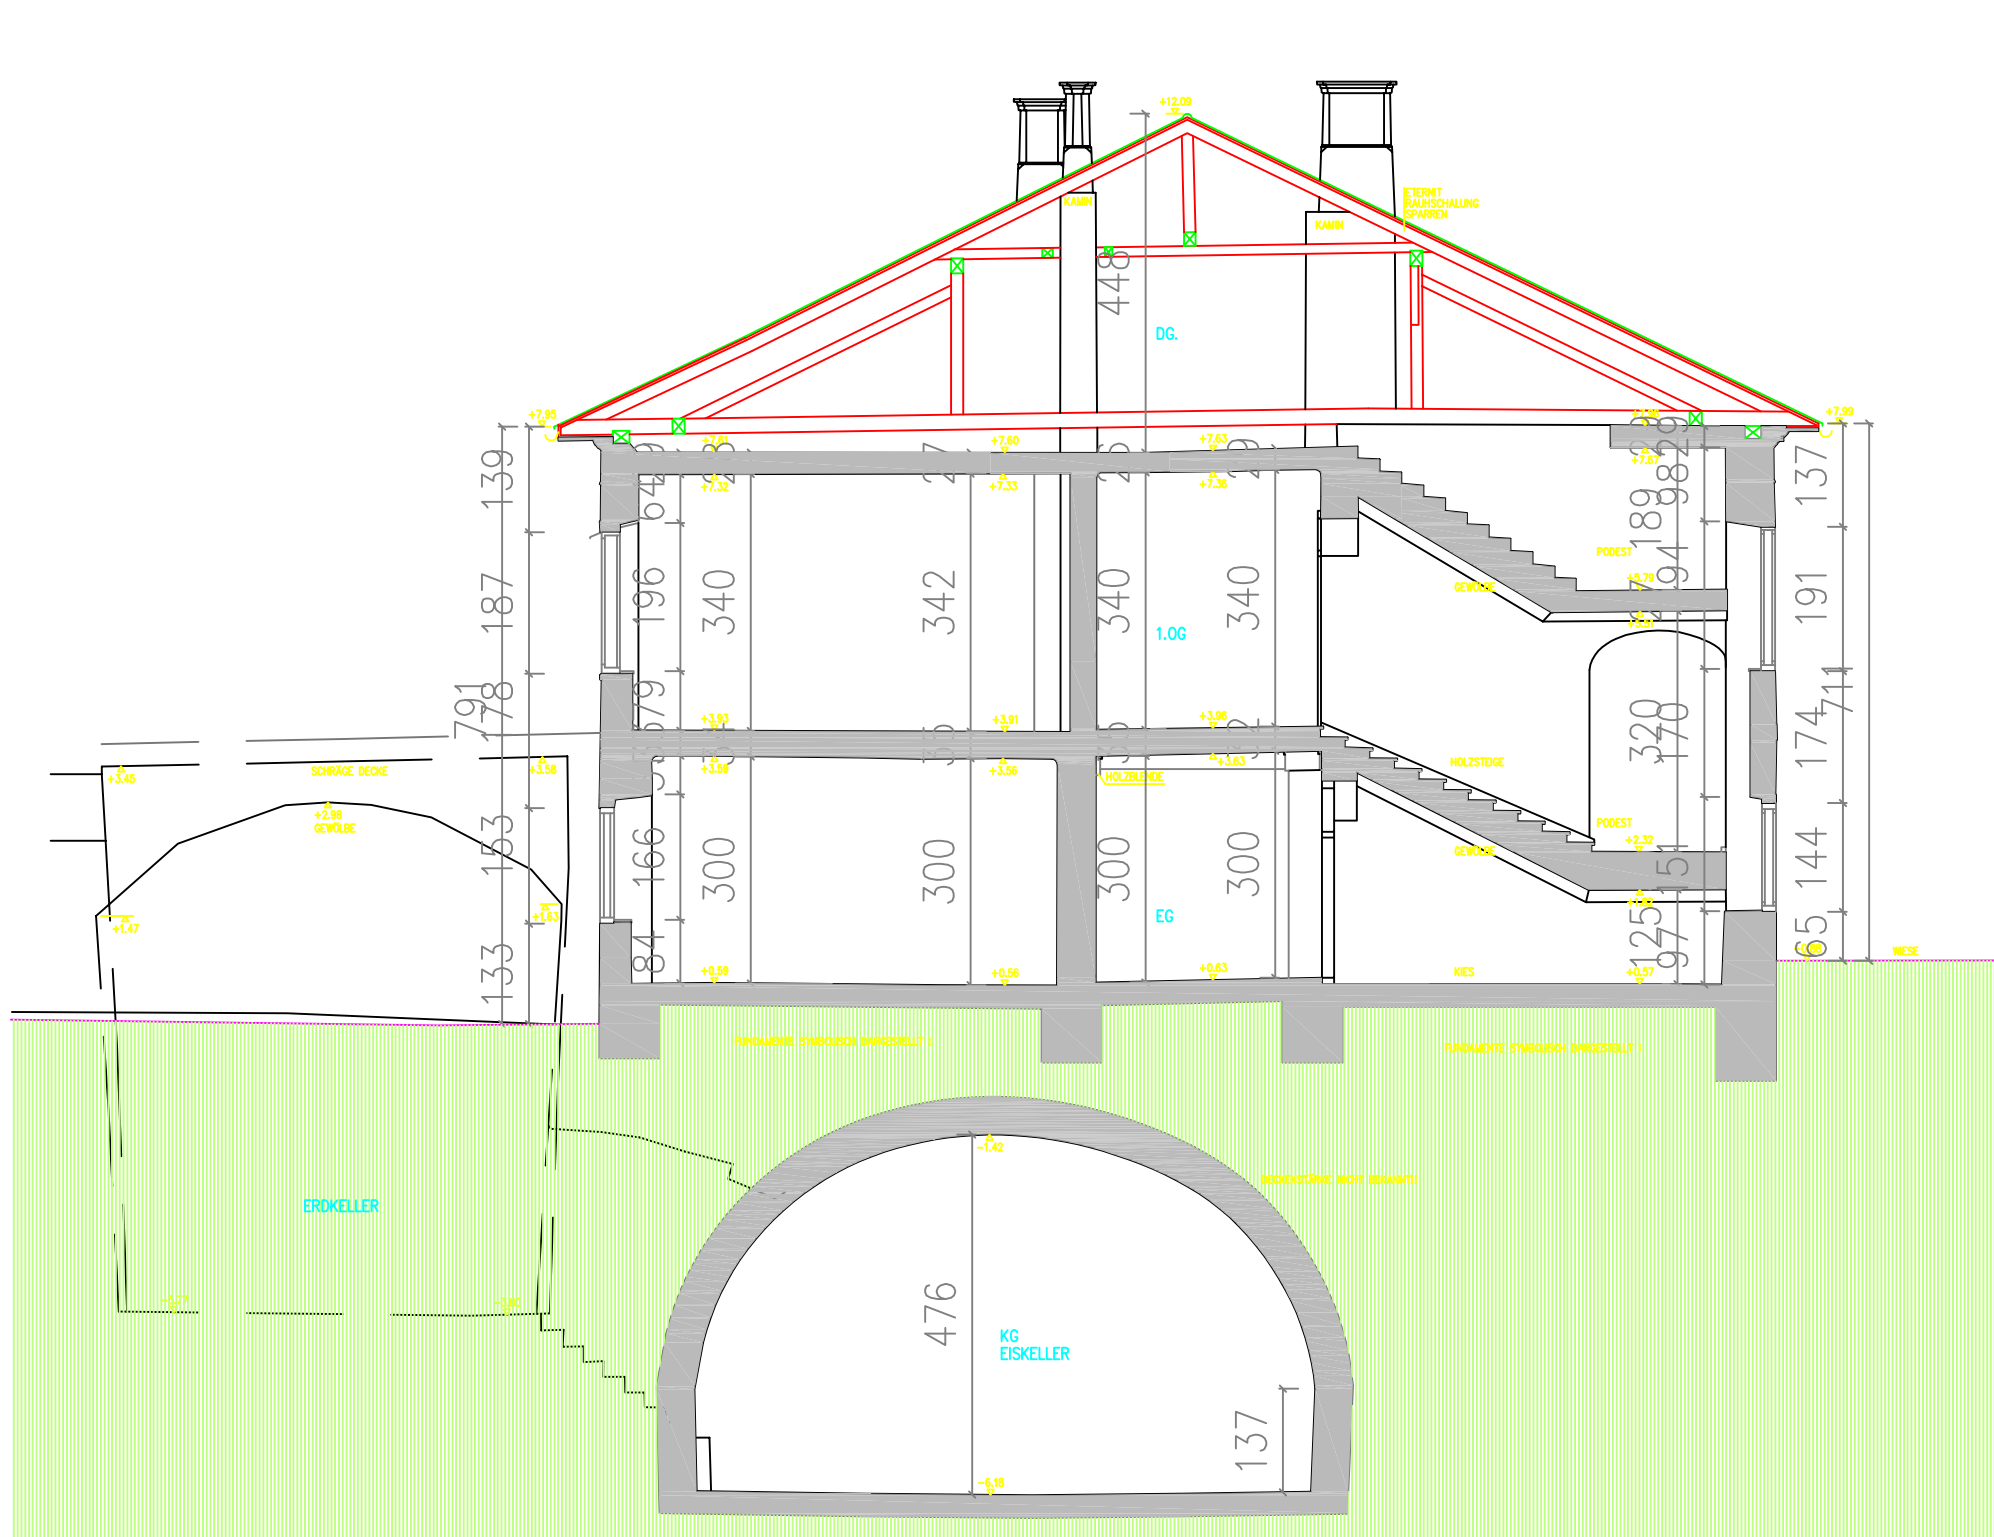

SCHNITT C-C

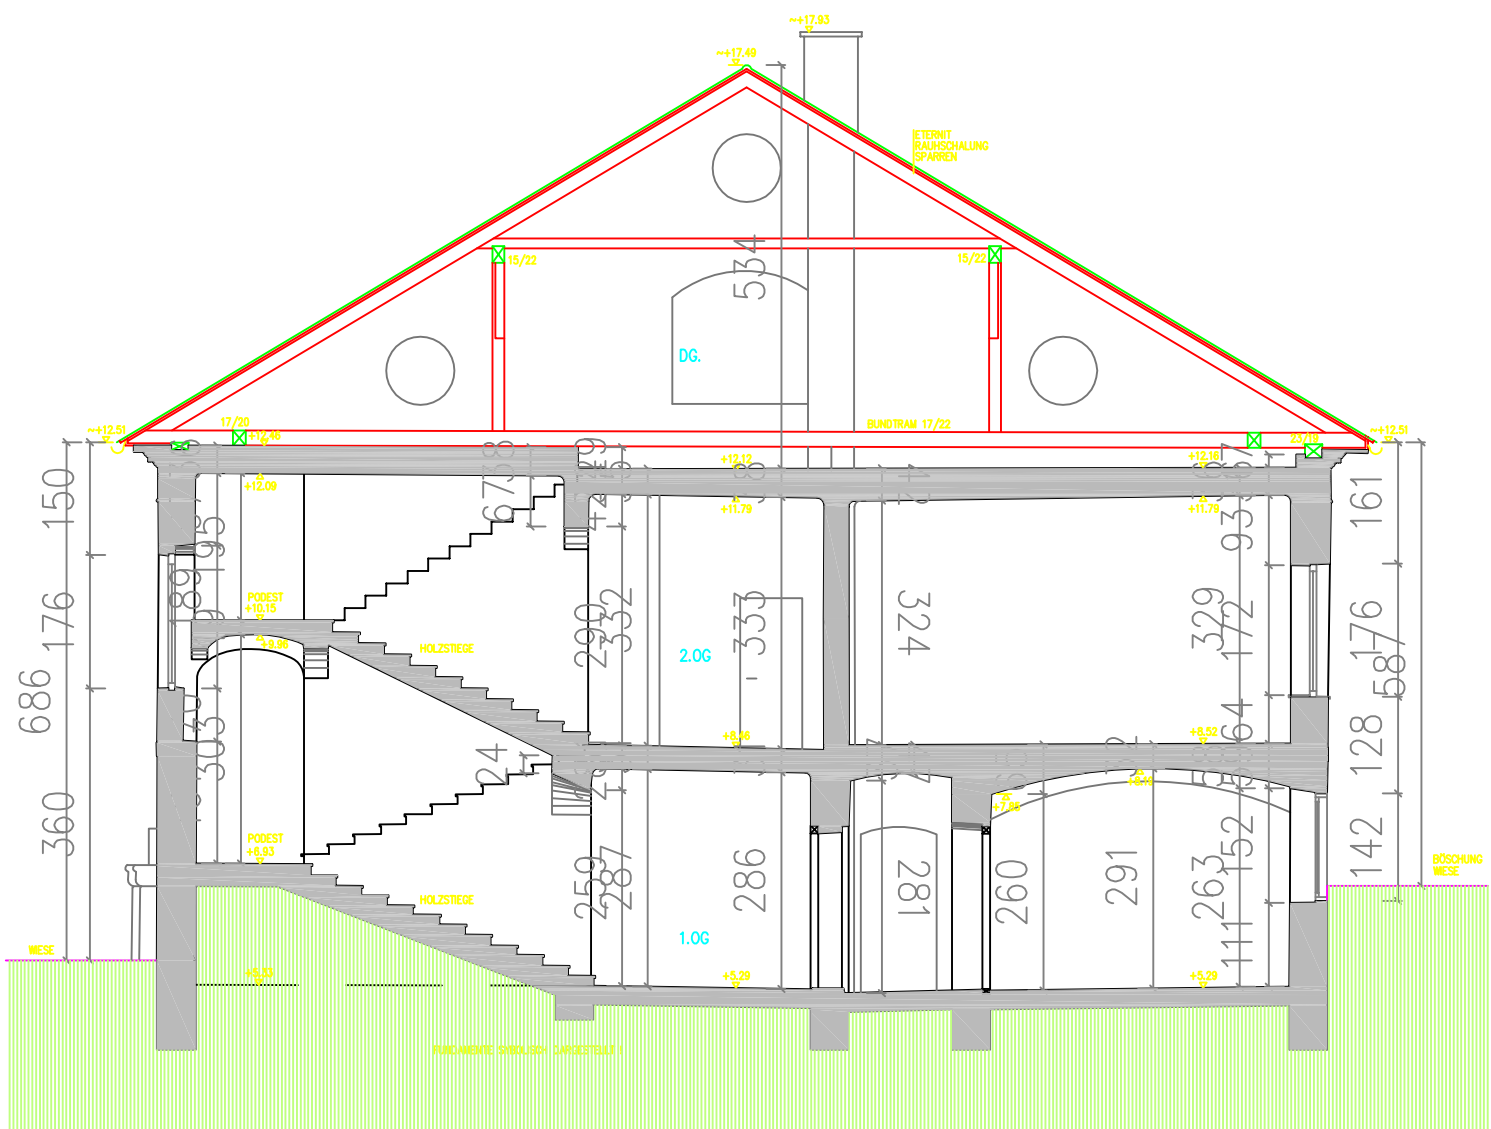

SCHNITT D-D

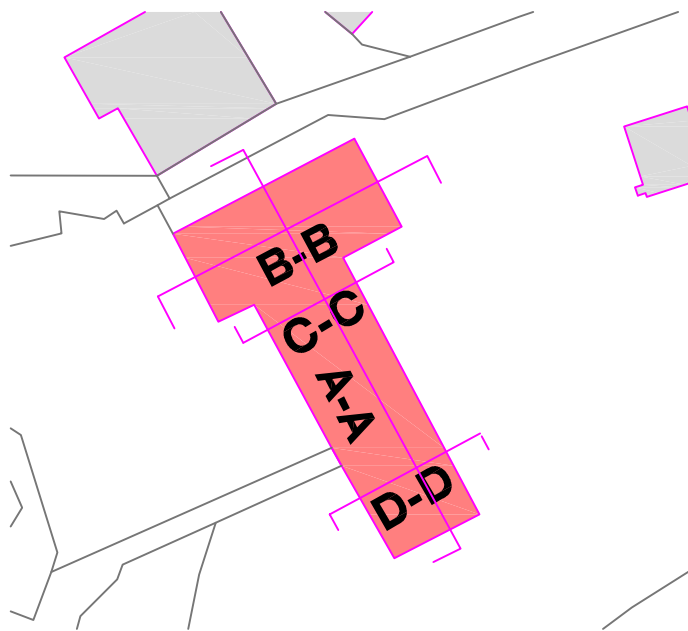


INDEX:	DATUM:	BEMERKUNGEN:	BEARB.:


PARIE:	A	B	C	D	E														
GRUNDEIGENTÜMER:										GENERALPLANER:									
GUT GUGGENTHAL GMBH Graben 16, A-1010 Wien										 BAUPROJEKTIERUNGS & GENERALPLANER GMBH 1130 Wien, Auhofstraße 46 Tel.: +43 (1) 505 86 42 Fax.: +43 (1) 505 86 73									
BAUWERBER:										BAUFÜHRER:									
 BAUPROJEKTIERUNGS & GENERALPLANER GMBH 1130 Wien, Auhofstraße 46 Tel.: +43 (1) 505 86 42 Fax.: +43 (1) 505 86 73																			

	
BESTANDSPLAN GUT GUGGENTHAL VILLA CECONI	
KG 56519 HEUBERG I EZ 16; EZ 45; EZ 63	
 BAUPROJEKTIERUNGS & GENERALPLANER GMBH 1130 Wien, Auhofstraße 46 Tel.: +43 (1) 505 86 42 Fax.: +43 (1) 505 86 73	
PLANINHAUT: SCHNITTE	MASSTAB: M:1:100
PLANNUMMER: GG BP	DATUM: 12.07.2010
BASISPLANNUMMER: GG BP	GEZEICHNET: KONTROLLE:
AUSMANS: 11806	


Dieses Werk ist nach dem österreichischen Urheberrecht geschützt. Alle damit verbundenen Verwertungsrechte insbesondere die Rechte der Vervielfältigung, der Verbreitung und der Bearbeitung sind der ATON Bauprojektierungs&Generalplaner GmbH, FN 277396k des Handelsgericht Wien, vorbehalten. Diese Ausübung der Verwertungsrechte durch Dritte bedarf einer schriftlichen Bewilligung der ATON Bauprojektierungs & Generalplaner GmbH.

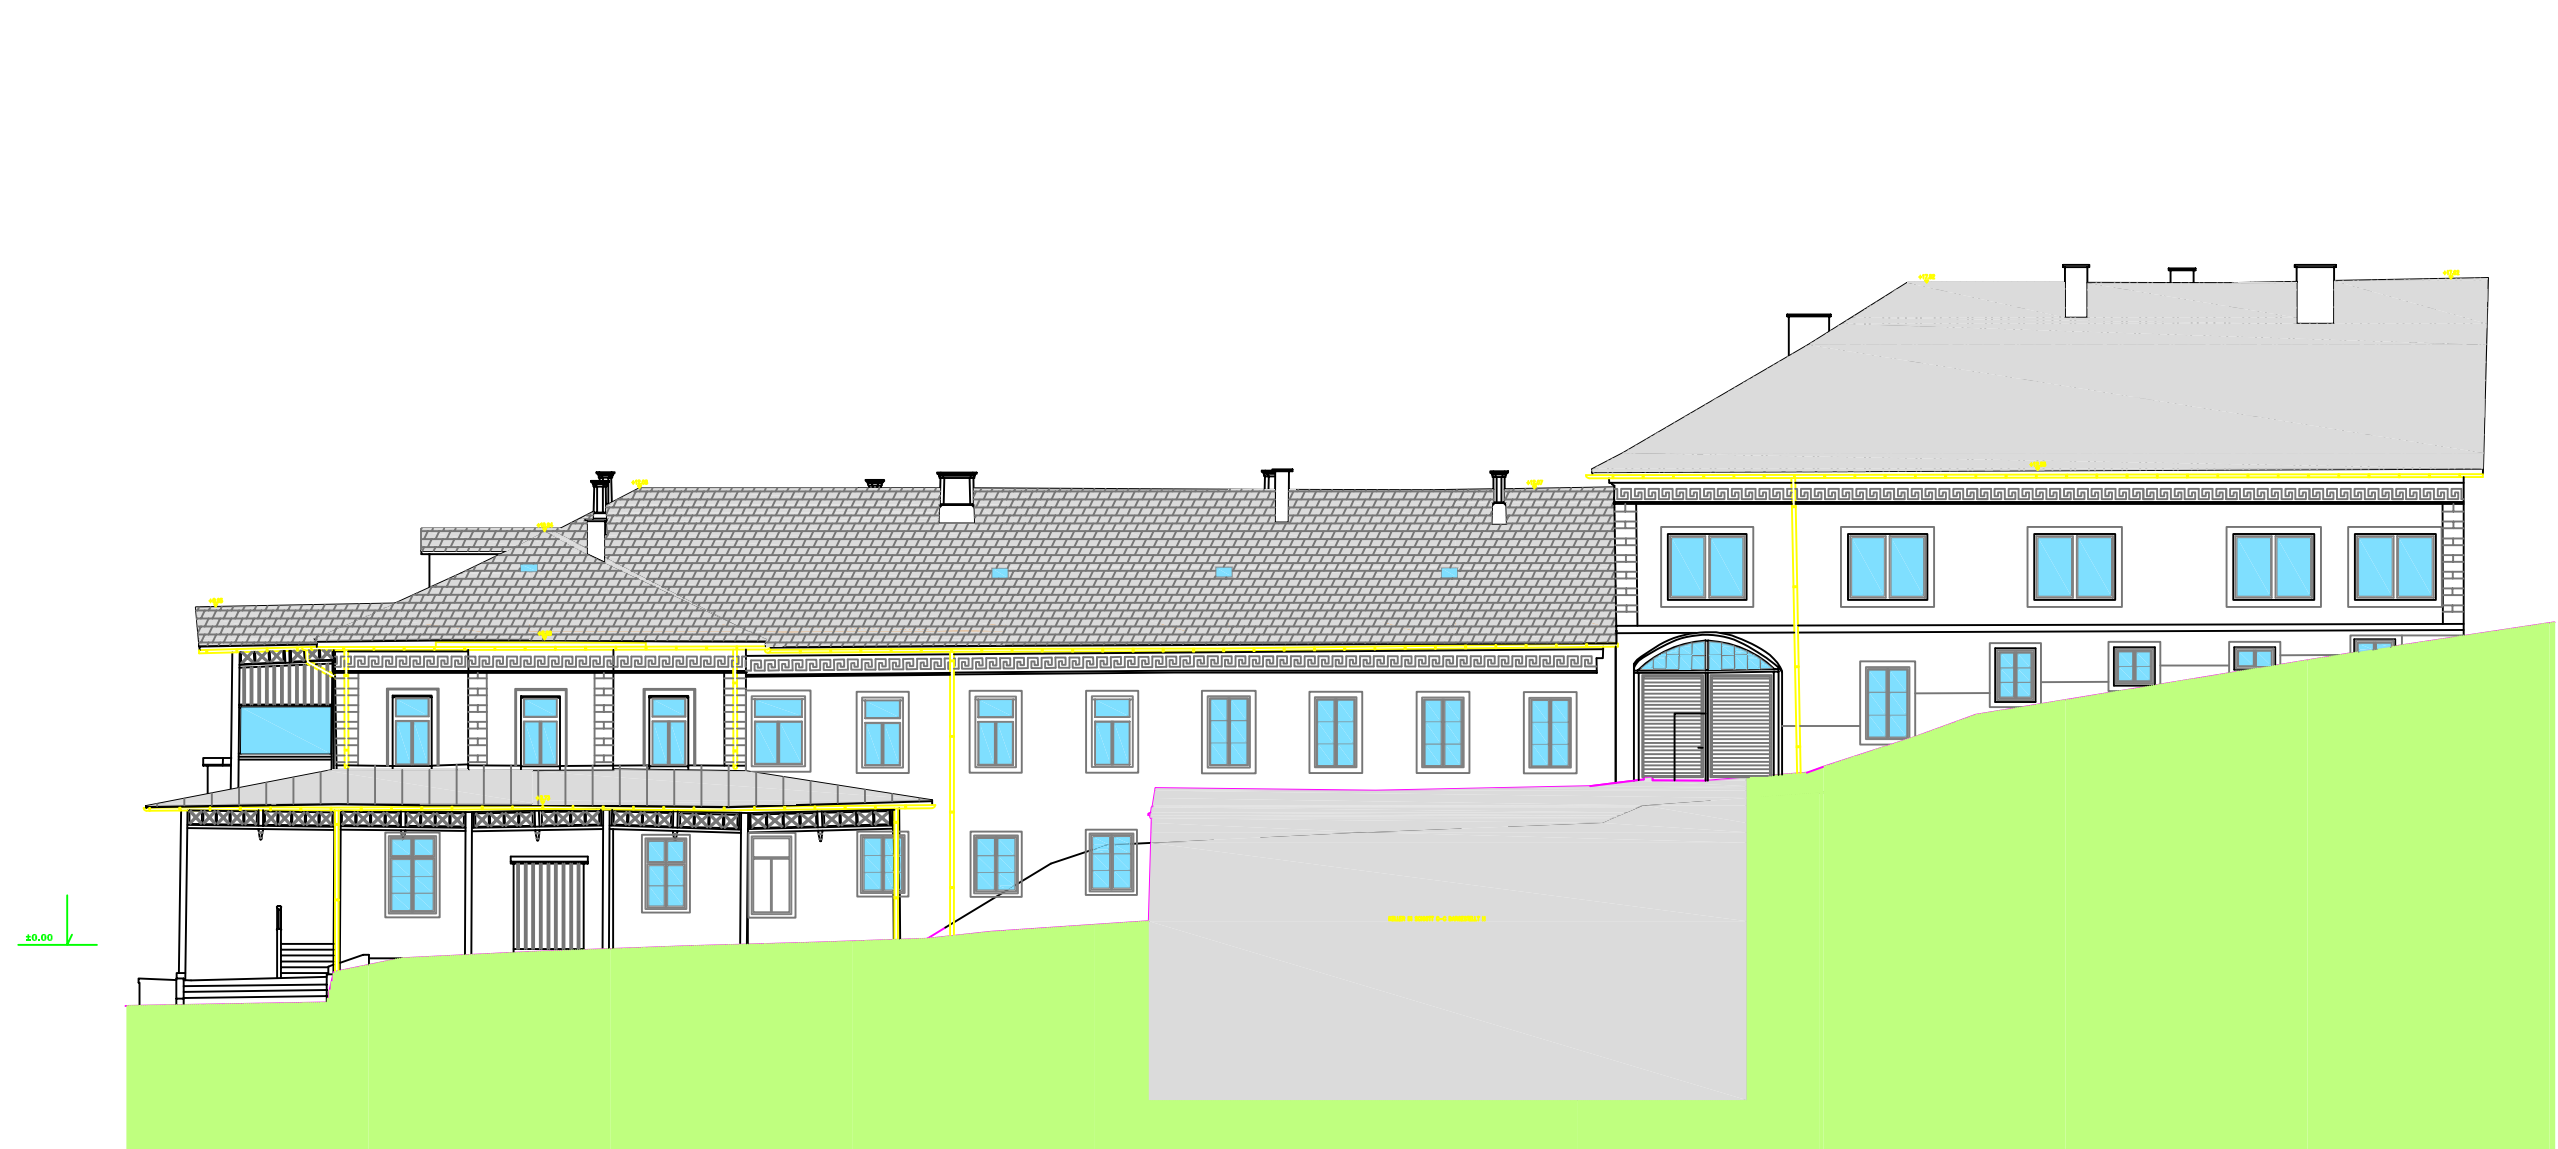

SÜDWESTANSICHT:

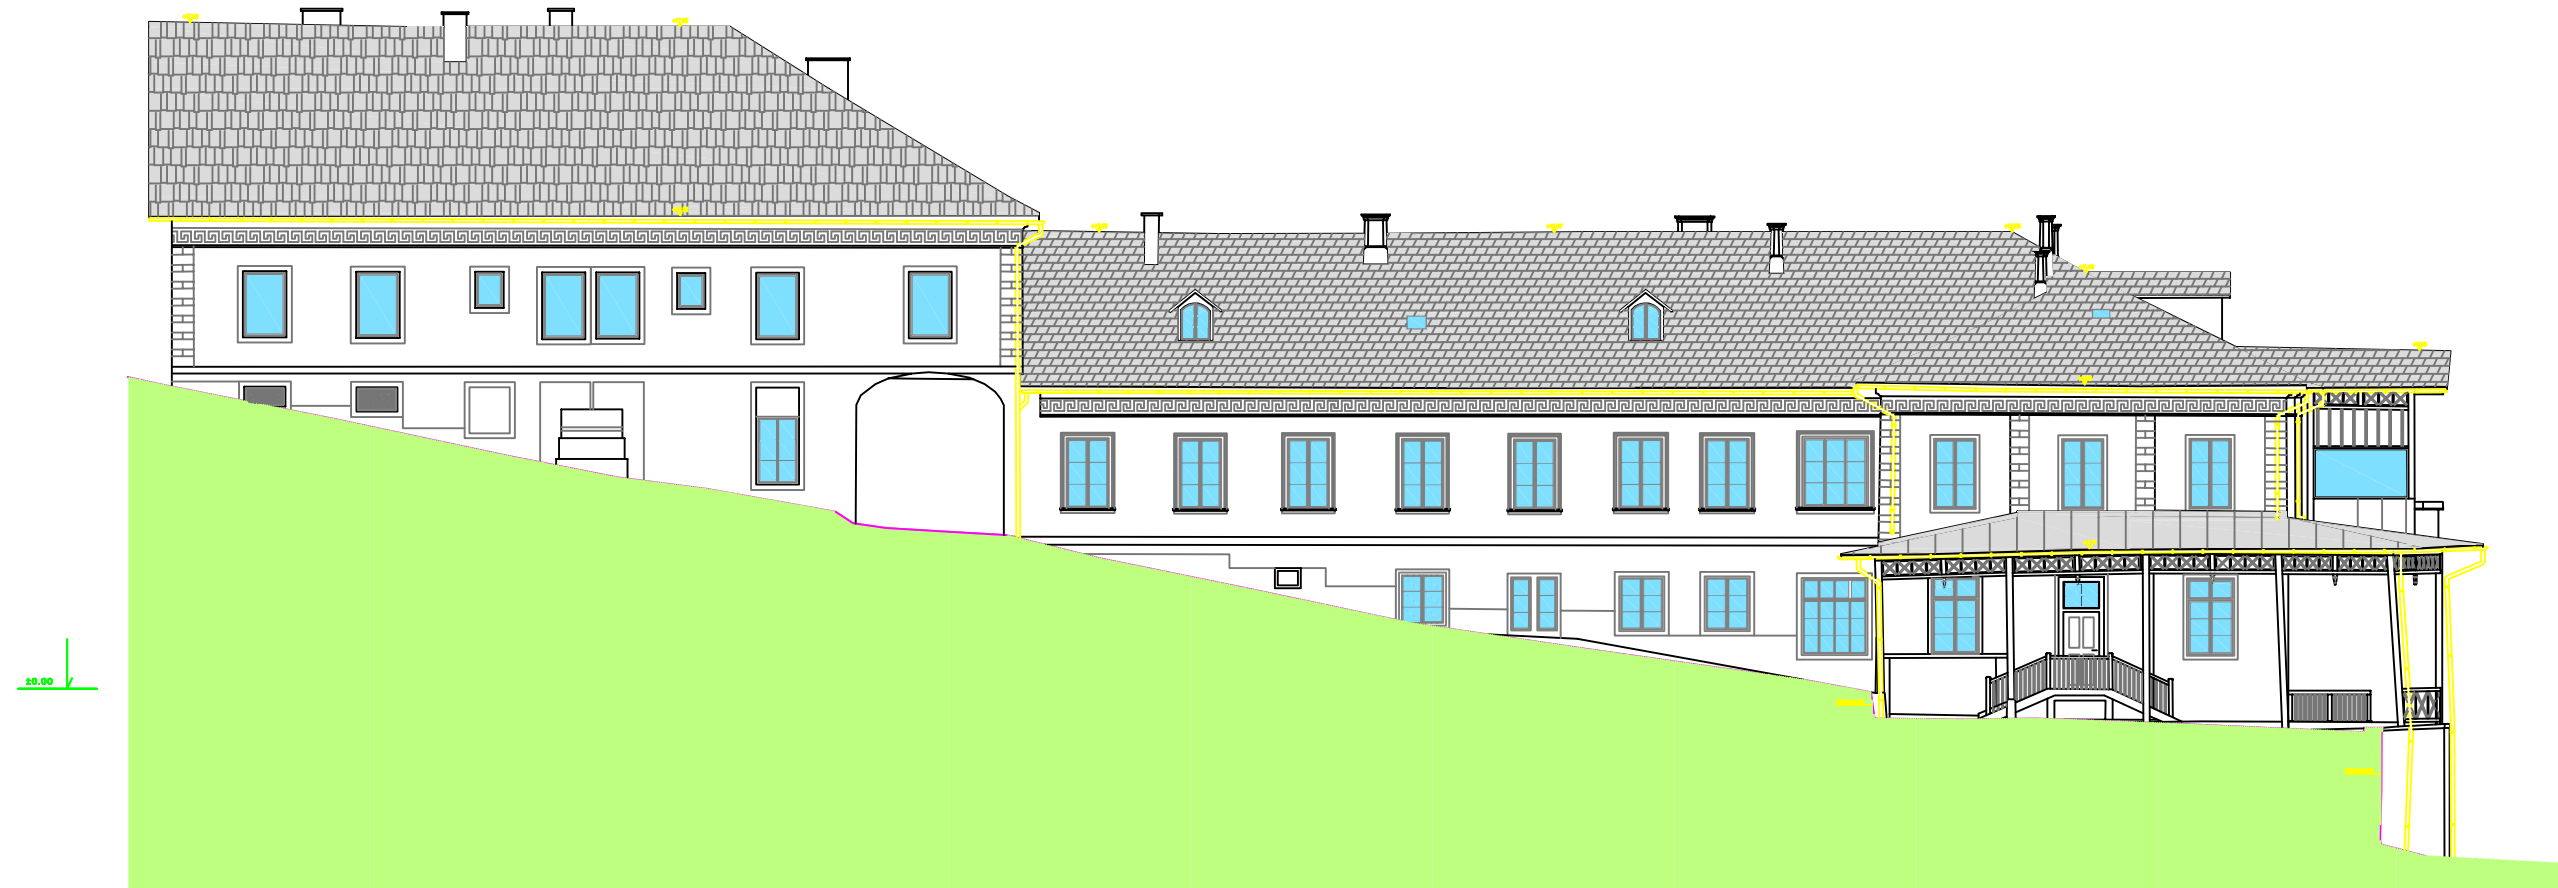

NORDOSTANSICHT:

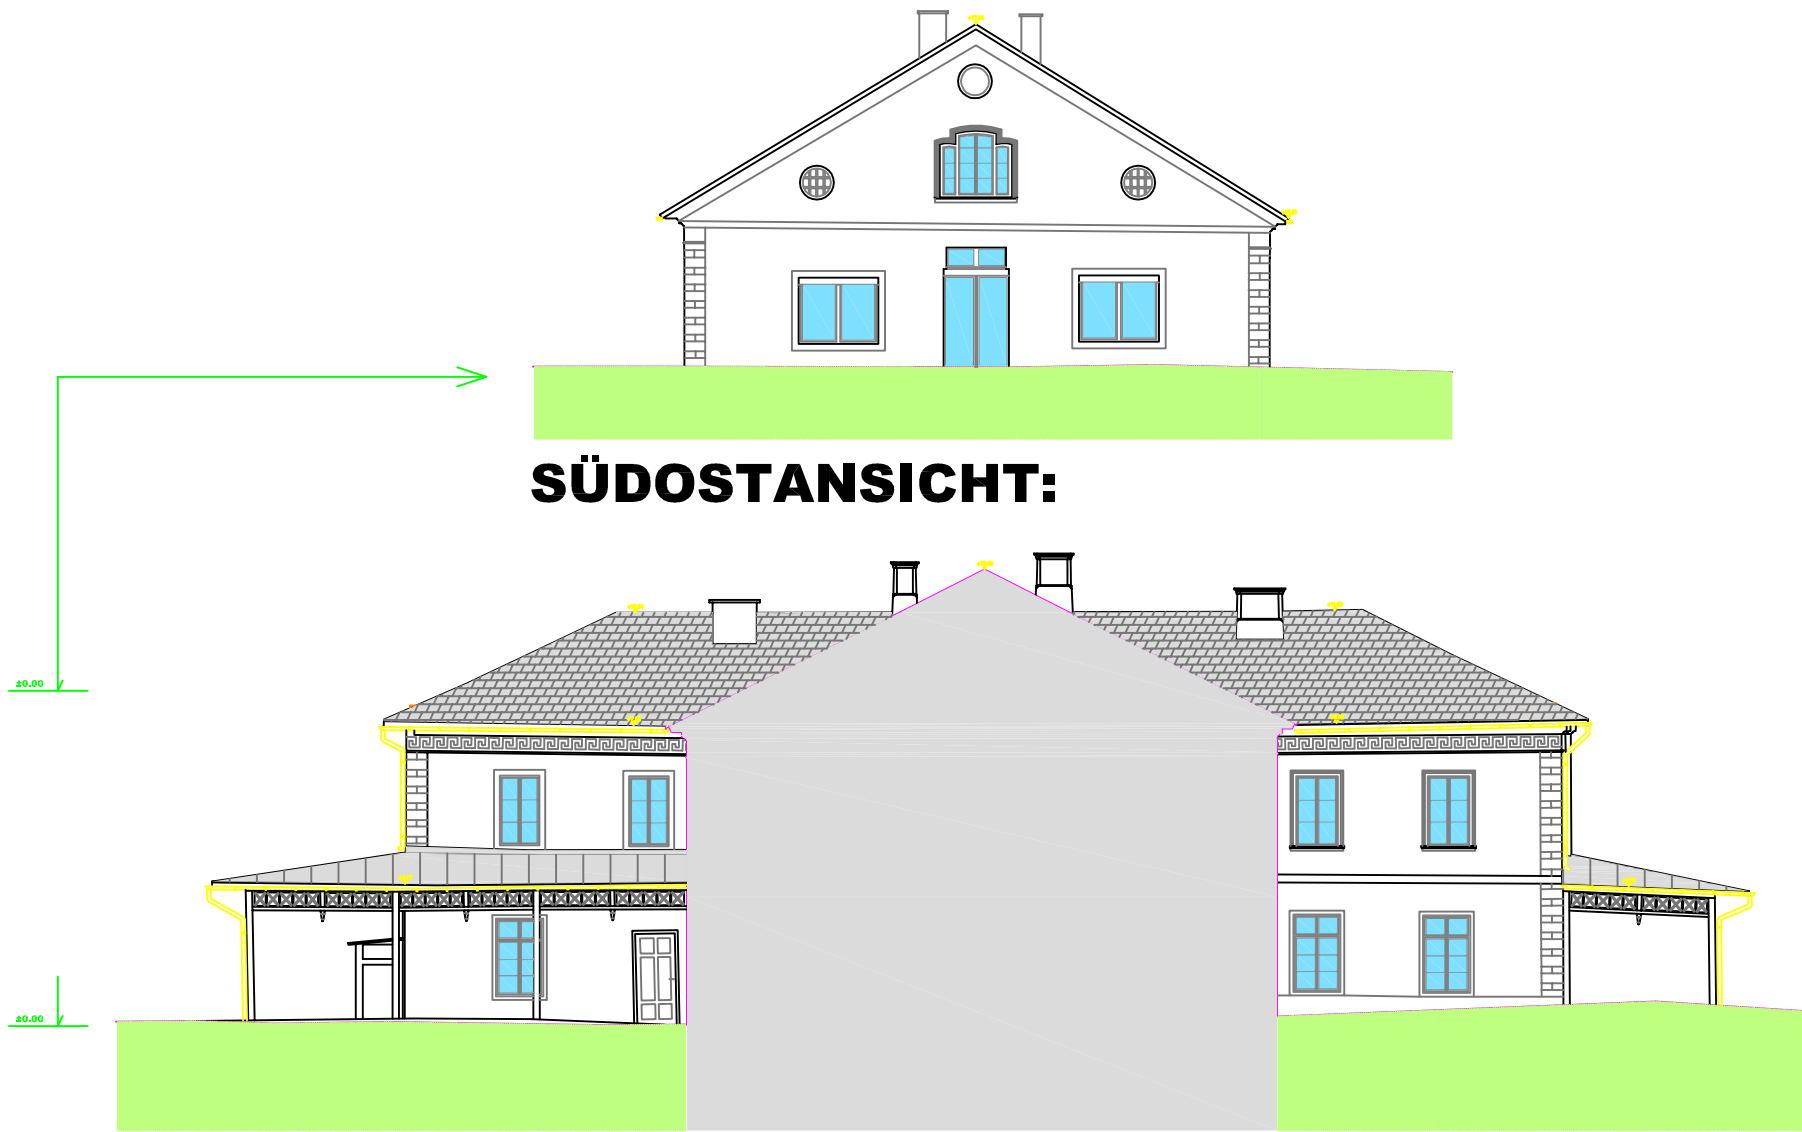

SÜDOSTANSICHT:



NORDWESTANSICHT:

INDEX:	DATUM:	BEMERKUNGEN:	BEARB.:

PARIE:	A	B	C	D	E														
GRUNDEIGENTÜMER:										GENERALPLANER:									
GUT GUGGENTHAL GMBH Graben 16, A-1010 Wien										 BAUPROJEKTIERUNGS & GENERALPLANER GMBH 1130 Wien, Auhofstraße 46 Tel.: +43 (1) 505 86 42 Fax.: +43 (1) 505 86 73									
BAUWERBER:										BAUFÜHRER:									
 BAUPROJEKTIERUNGS & GENERALPLANER GMBH 1130 Wien, Auhofstraße 46 Tel.: +43 (1) 505 86 42 Fax.: +43 (1) 505 86 73																			



BESTANDSPLAN

GUT GUGGENTHAL

VILLA CECONI

KG 56519 HEUBERG I
EZ 16; EZ 45; EZ 63

ATON BAUPROJEKTIERUNGS & GENERALPLANER GMBH 1130 Wien, Auhofstraße 46 Tel.: +43 (1) 505 86 42 Fax.: +43 (1) 505 86 73																		
--	--	--	--	--	--	--	--	--	--	--	--	--	--	--	--	--	--	--

PLANINHALT:	SCHNITTE																			MASSTAB:
	M:1:200																			DATUM:
PLANNUMMER:	BASISPLANNUMMER:									GEZEICHNET:	-									
GG										KONTROLLE:	-									

Dieses Werk ist nach dem österreichischen Urheberrecht geschützt. Alle damit verbundenen Verwertungsrechte insbesondere die Rechte der Vervielfältigung, der Verbreitung und der Bearbeitung sind der ATON Bauprojektierungs&Generalplaner GmbH, FN 277396k des Handelsgericht Wien, vorbehalten. Die Ausübung der Verwertungsrechte durch Dritte bedarf einer schriftlichen Bewilligung der ATON Bauprojektierungs & Generalplaner GmbH.