



Künstlerhaus Erdgeschoß



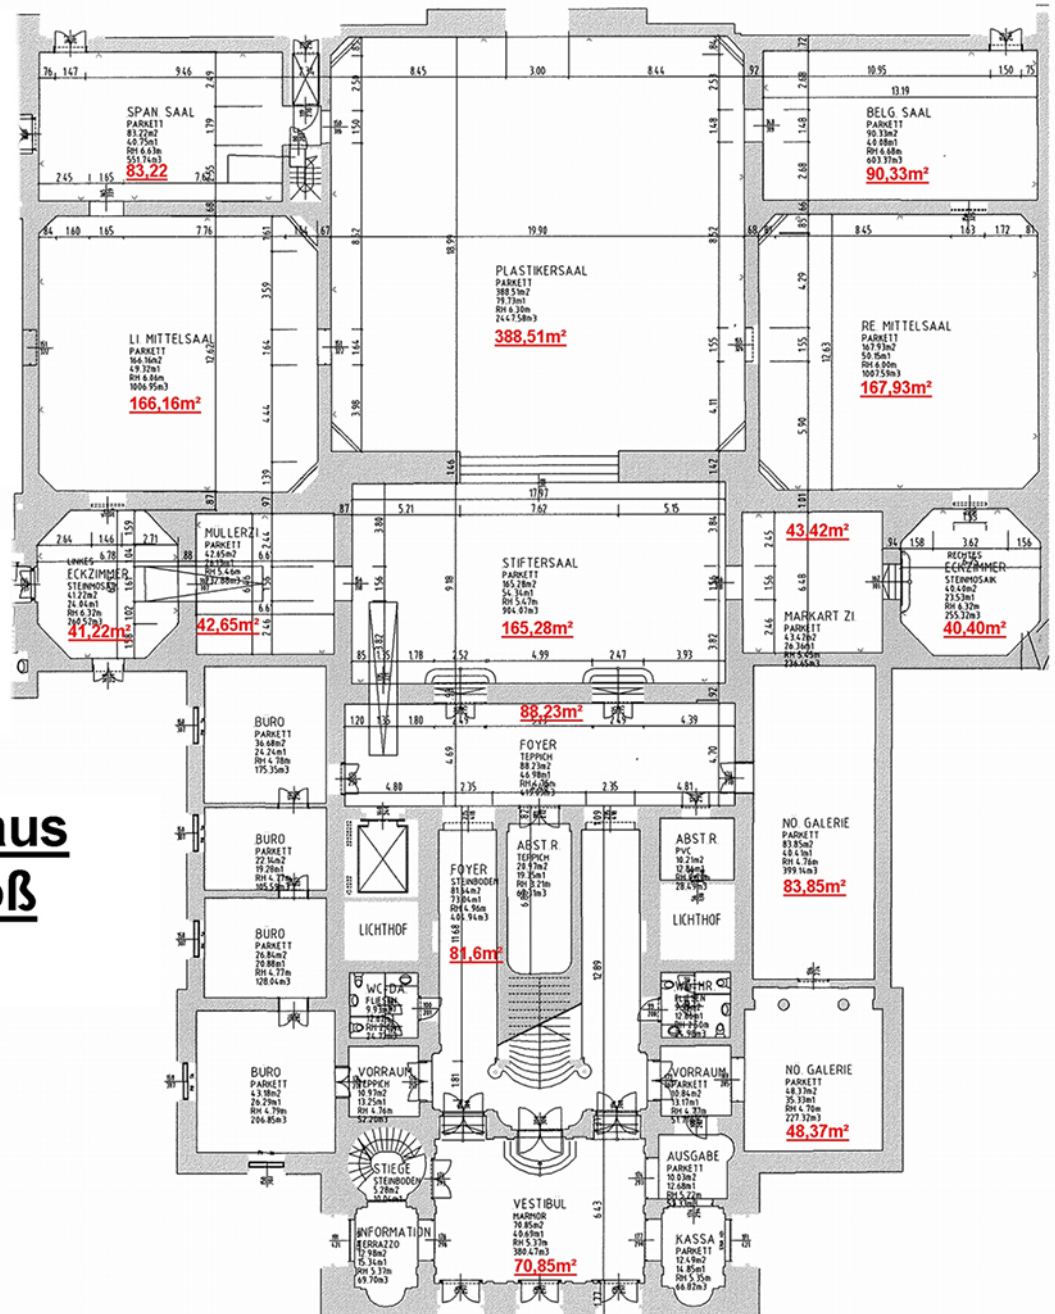

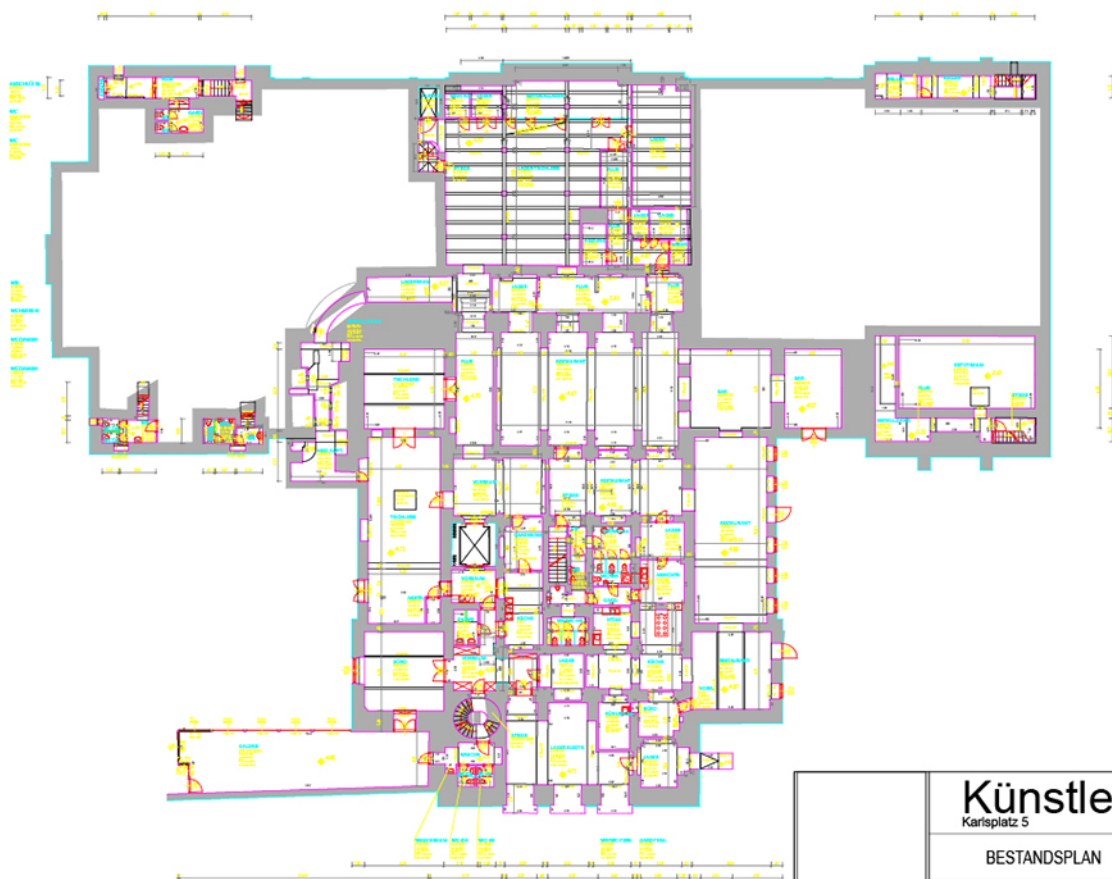

Künstlerhaus

Karisplatz 5

A - 1010 Wien

BESTANDSPLAN

1. KELLERGESCHOSS

Dateiname: KH_1KG_BESTAND

PLAN: KH_9826

MASSSTAB: 1:200

ZEICHN: 15. FEB. 1999

PROJEKTION: 1. AUGUST 1999

gezeichnet: W. SELB



Künstlerhaus
Karlsplatz 5 A - 1010 Wien

BESTANDSPLAN	Kunde: KH_0827
	Maßstab: 1:200
2. KELLERGEOSCHOSS	Datum: 15. FEB. 1998
	Zeichner: J. K. SELB
Datenname: KH_2KG_BESTAND	giz: J. K. SELB